



~~REGELQUERSCHNITT 1~~

M = 1 : 200

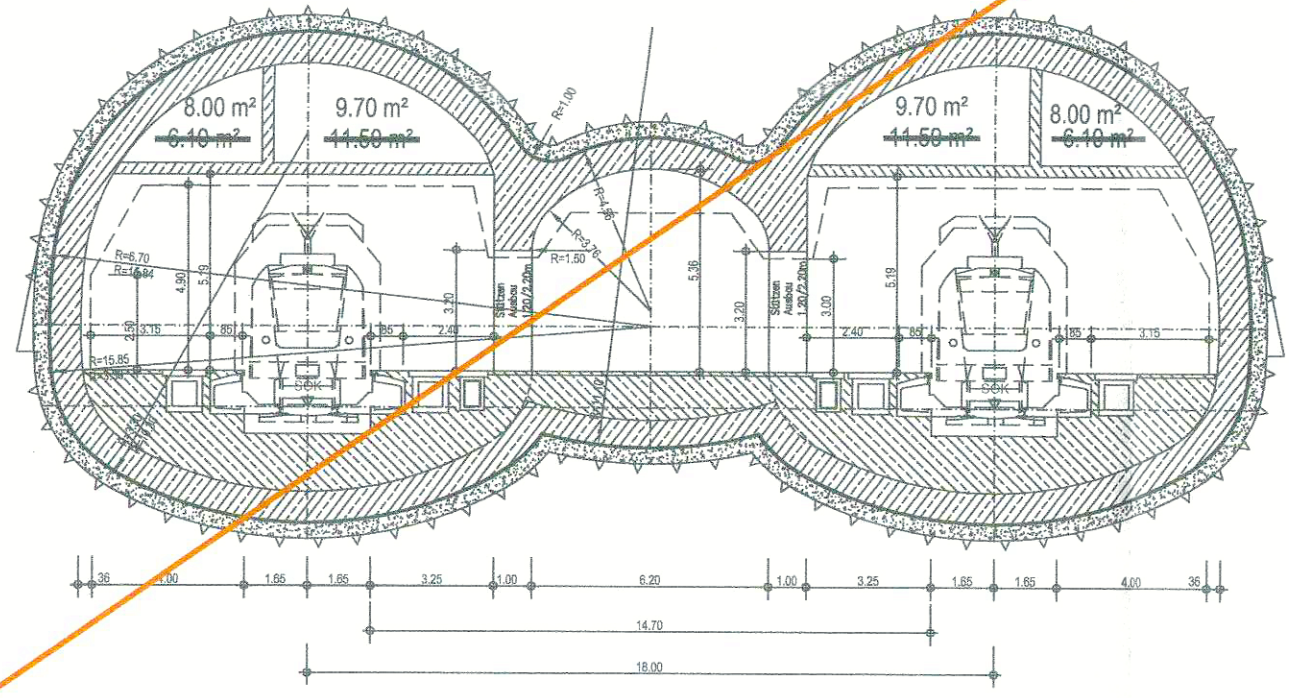


REGELQUERSCHNITT 1

M = 1 : 200

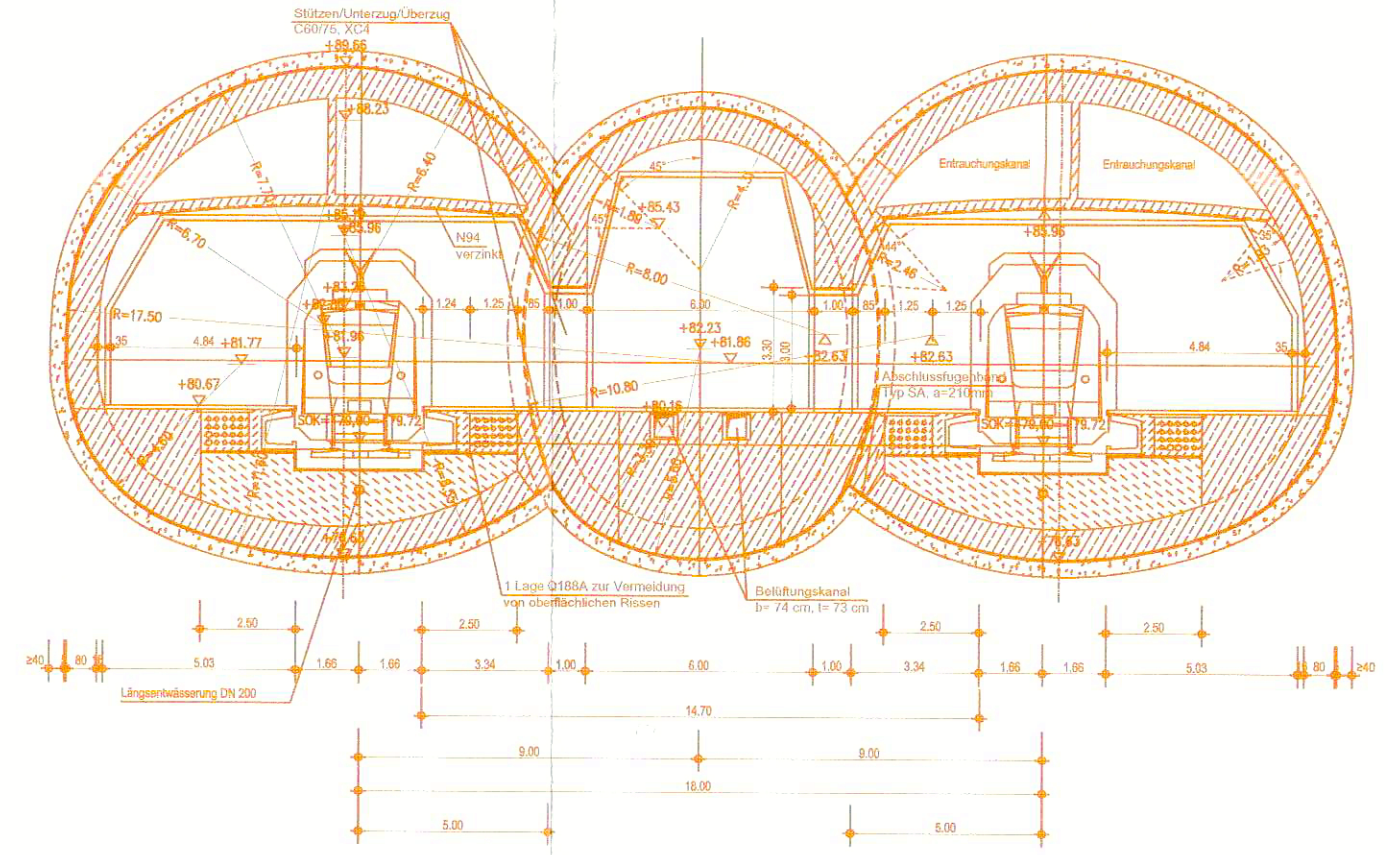

SYSTEMÜBERSICHT


M = 1 : 2000

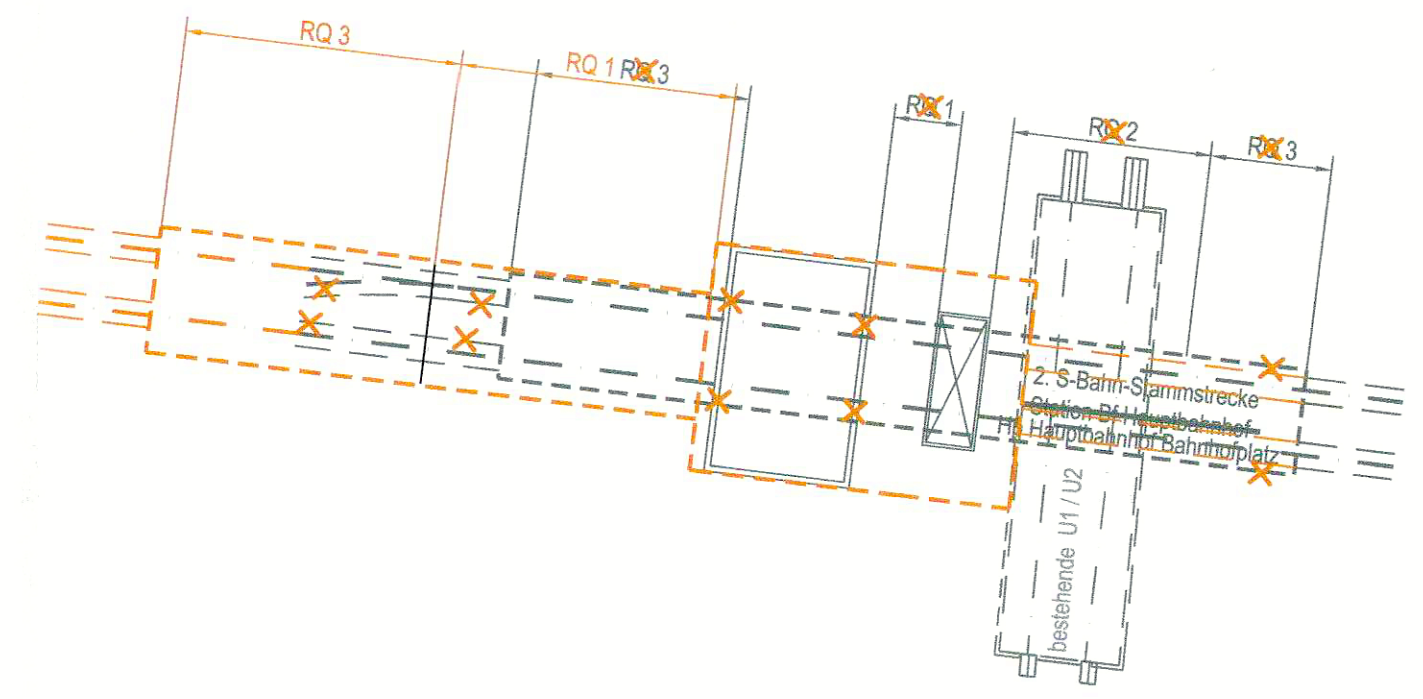

~~REGELQUERSCHNITT 2~~


M = 1 : 200  
(Unterquerung der U1/U2)

bestehende UK Streifenfundament U1/U2 (Mitte) = 490.18m ü NN  
bestehende UK Schlitzwand U1/U2 = 489.03 m ü NN

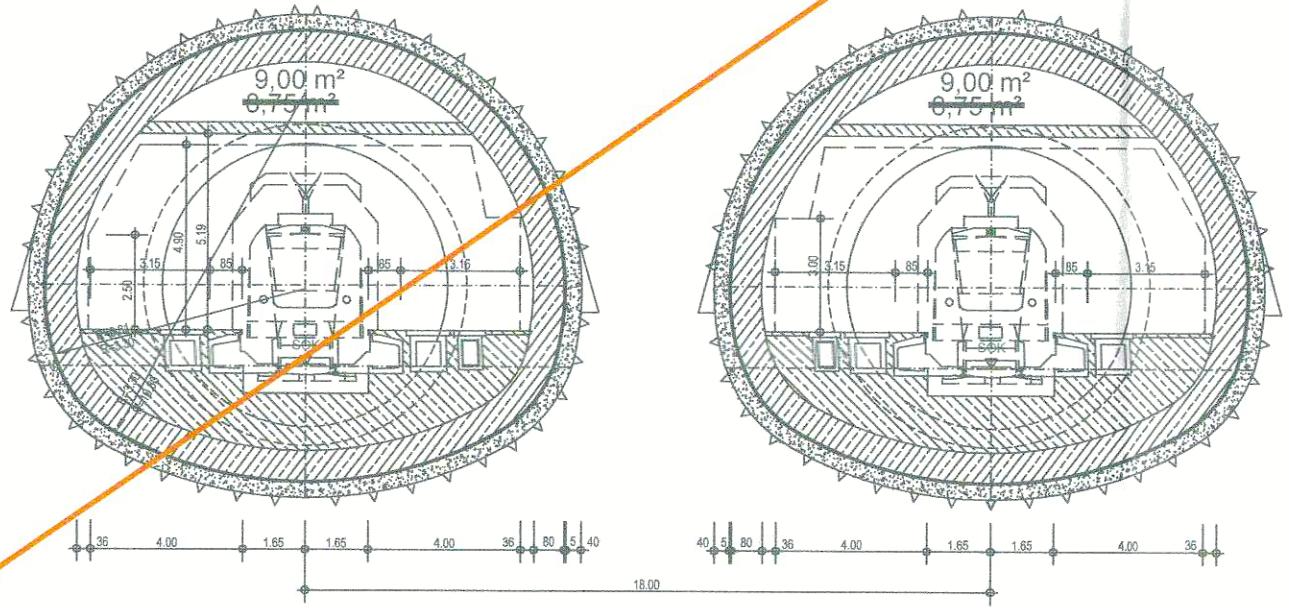


~~REGELQUERSCHNITT 3~~

M = 1 : 200

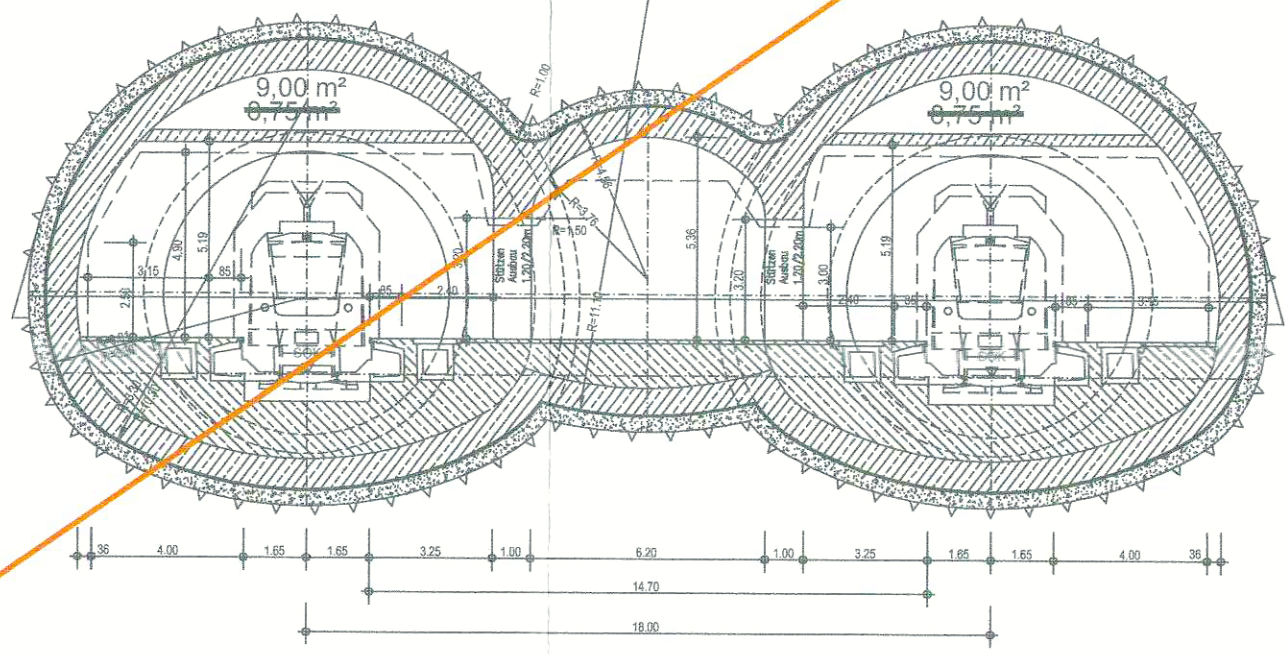

REGELQUERSCHNITT 3

M = 1 : 200

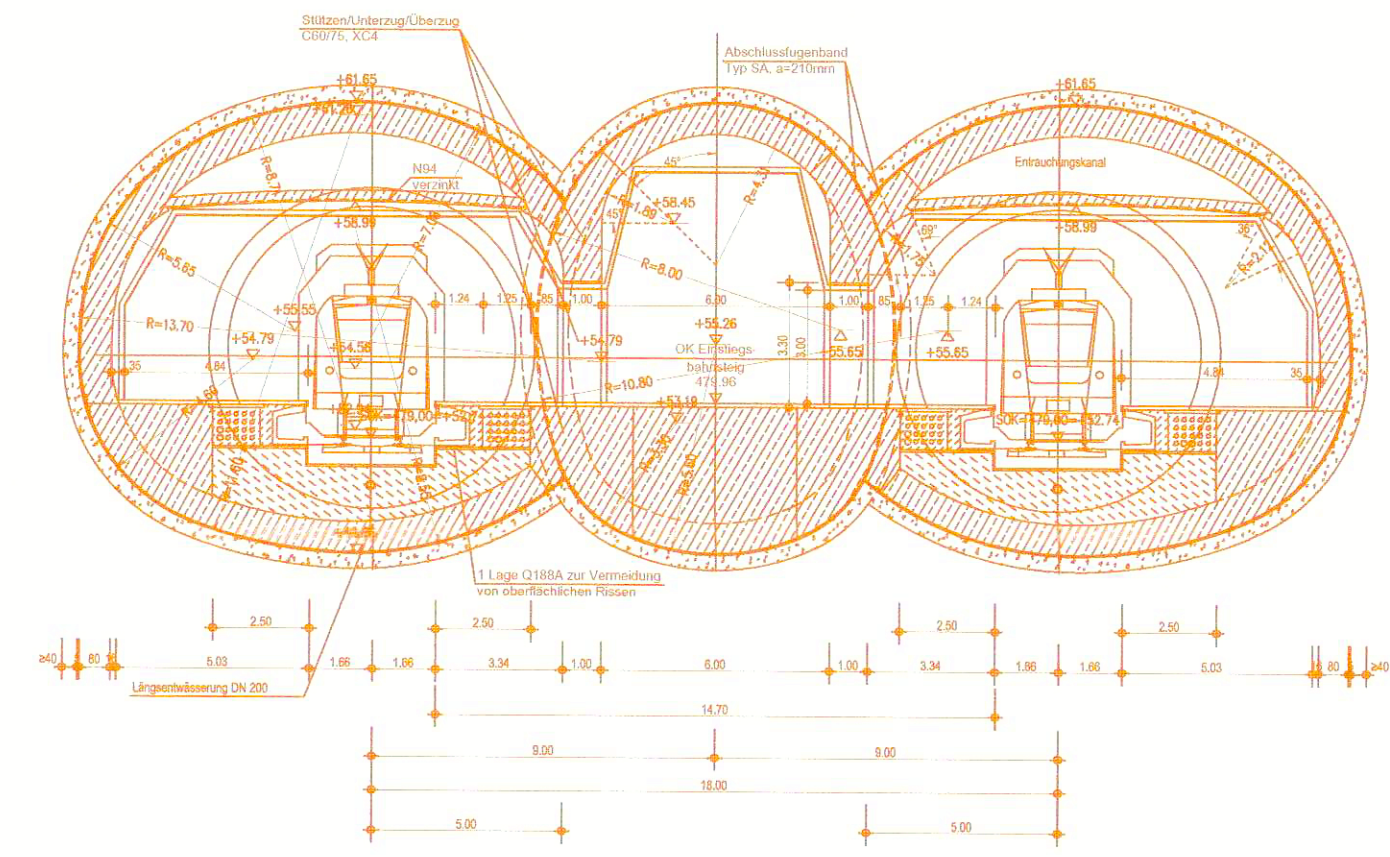

zugehörige Pläne:

Anlage: 9.2.9C	Hauptbahnhof - Längsschnitt A-A
<del>Anlage: 9.2.10C</del>	<del>Hauptbahnhof - Querschnitte B-B / C-C</del>
<del>Anlage: 9.2.11C</del>	<del>Hauptbahnhof - Querschnitte D-D / E-E</del>

Planfestgestellt gem. §§ 18, 18 d AEG  
i.V.m. § 76 Abs. 3 VwVfG  
am 06.11.2019  
65113-651pa/004-2018#002  
Eisenbahn-Bundesamt,  
Außenstelle München  
Im Auftrag *Dr. Homen*  
[Name]



Unterlage zur 2. Planänderung

Nr.	Änderung / Ergänzung	Datum	Name / Stelle	Planstatus / Prüflaufdaten
e				
d				
c				
b				

Verwendung und Planwerk  
**Planfeststellung PFA 1**  
**Hp Hauptbahnhof Bahnhofplatz, Regelquerschnitte Bahnsteig**  
**Bau-km 105,4+24 - 105,6+34**

Bauherr / Auftraggeber <b>DB NETZE</b> DB Netz AG, Regionalbereich Süd Richelstraße 3, 80634 München Tel. 089 / 1308-0	Bauherr / Auftraggeber <b>DB NETZE</b> DB Station & Service AG Bahnhofmanagement München Bayerstr. 10a, 80335 München, Tel. 089 / 1308-0	Bauherr / Auftraggeber <b>DB NETZE</b> DB Energie GmbH Energieversorgung Süd, Richelstraße 3 80634 München, Tel. 089 / 1308-0
--	--	---

Planersteller: 	Auftrags-Nr.: <table border="1"> <thead> <tr> <th>Datum</th> <th>Name</th> </tr> </thead> <tbody> <tr> <td>28.09.2018</td> <td>Ko</td> </tr> <tr> <td>28.09.2018</td> <td>TA</td> </tr> <tr> <td>28.09.2018</td> <td>ML</td> </tr> </tbody> </table>	Datum	Name	28.09.2018	Ko	28.09.2018	TA	28.09.2018	ML
Datum	Name								
28.09.2018	Ko								
28.09.2018	TA								
28.09.2018	ML								

Projektverantwortung **DB NETZE**  
DB NETZ AG  
Regionalbereich Süd  
Großprojekt 2. S-Bahn-Stammstrecke München  
Arnulfstr. 27, 80335 München, Tel. 089 / 1308-0  
Datum: 28.09.2018  
Unterschrift: *Dr. i.V. Kretschmer*

Maßstab: 1:200  
Format: 0,19 m²  
ggf. weitere Projektdaten zum Bauvorhaben

Strecke	Bauwerksnummer Kilometer	Kennzahl	Brückennummer	Belastungsannahmen
				Werkstoffe