SCHNITT D - D BAU-KM 105,6+13

Übergang Verteilerebene

M = 1:250

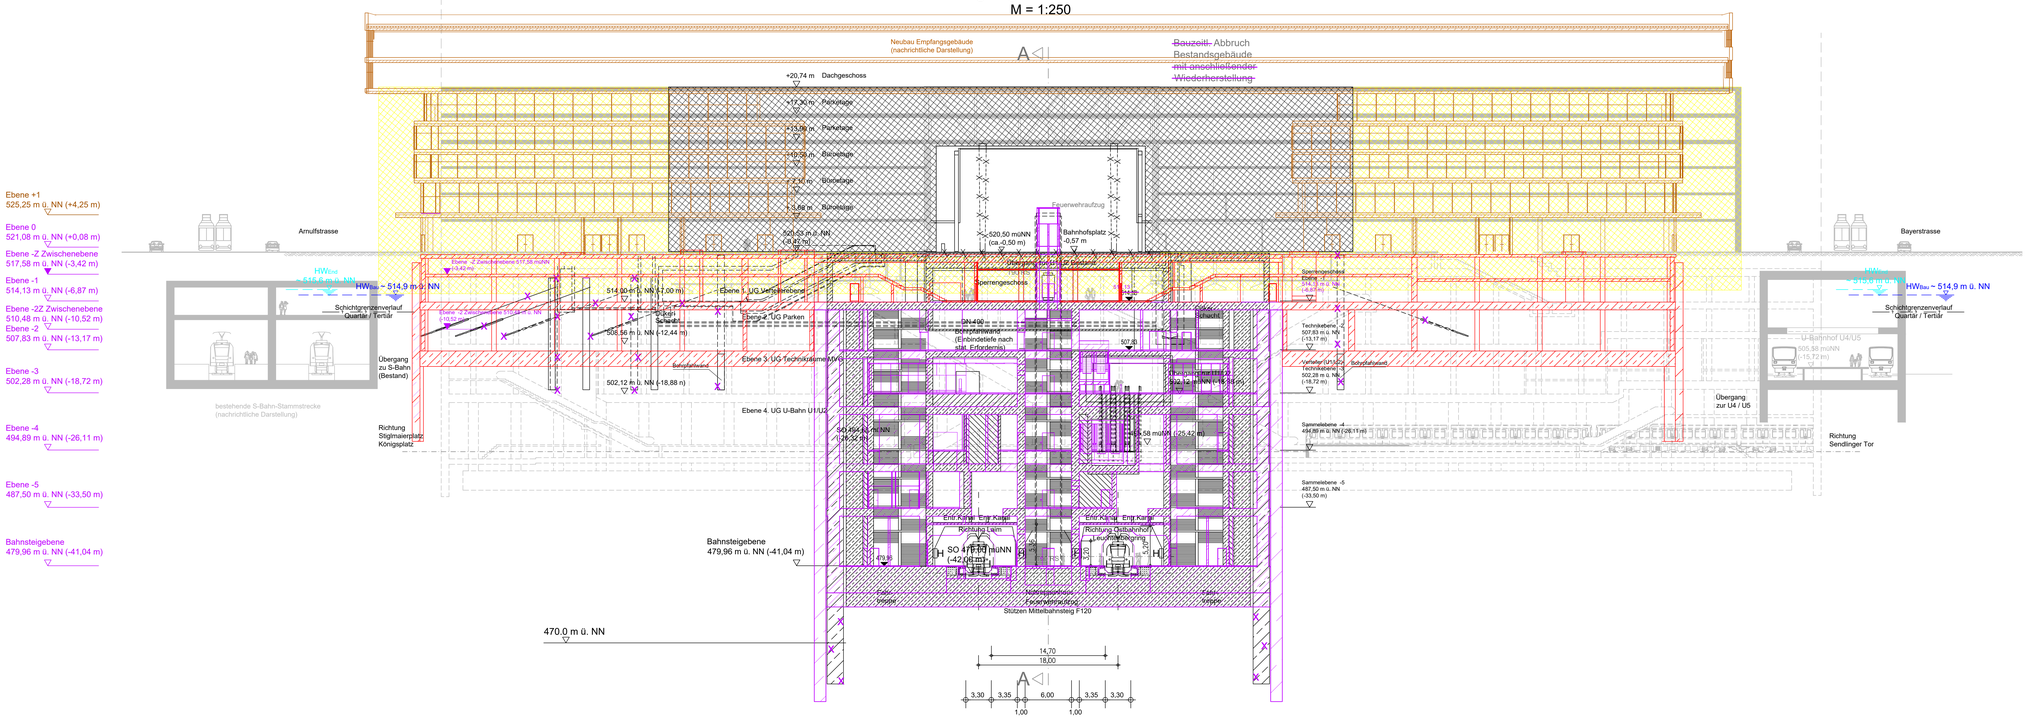

SCHNITT E - E BAU-KM 105,6+49

Übergang S-Bahn - U1/U2

M = 1:250

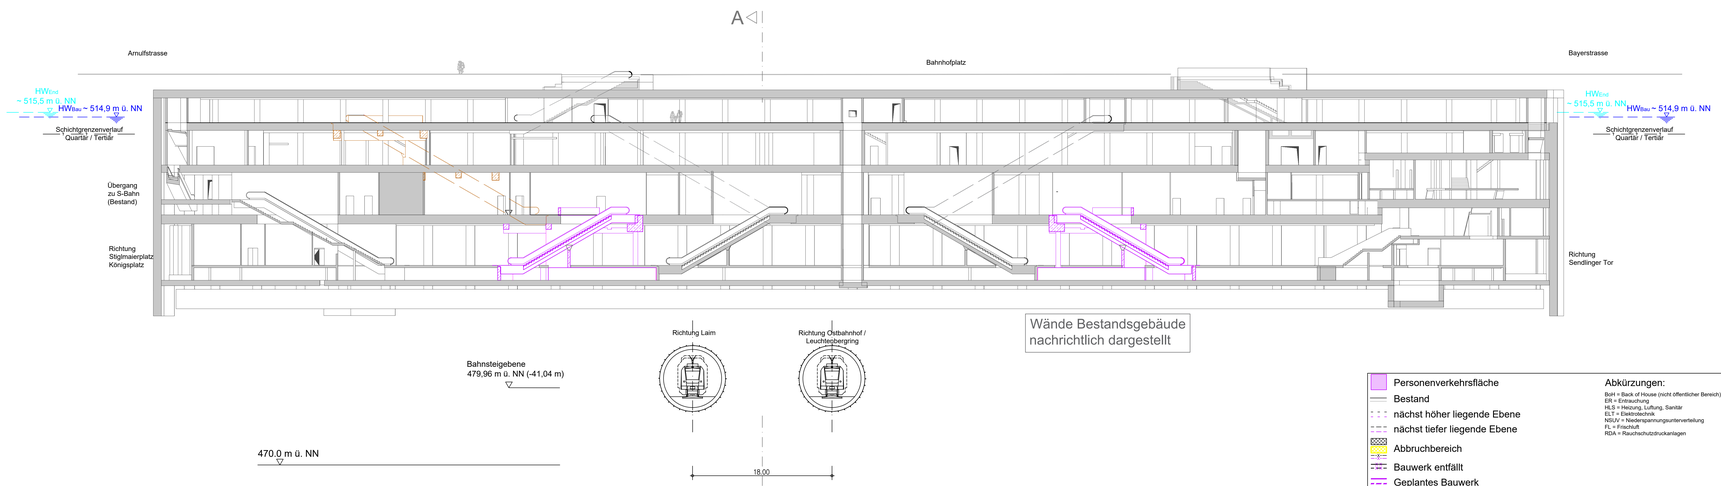

Höhenangabe
±0.0 m = 521.0 m ü.NN

- Personenverkehrsfläche
- Bestand
- nächst höher liegende Ebene
- nächst tiefer liegende Ebene
- Abbruchbereich
- Bauwerk entfällt
- Geplantes Bauwerk
- Geplantes Bauwerk Vorhaltemaßnahme Neubau Empfangsgebäude (VHM NEG)
- Geplantes Bauwerk Vorhaltemaßnahme Rohbau Stationsbauwerk U9 (VHM U9)
- Temporäre Maßnahme
- Planung Dritter (nachrichtl. Darstellung)

Abkürzungen:

BaH = Back of House (nicht öffentlicher Bereich)
ER = Entrauchung
HLS = Heizung, Lüftung, Sanitär
ELT = Elektrotechnik
NSUV = Niederspannungsunterverteilung
RDA = Rauchschutzdruckanlagen

Anlage: **9.2.11D**

zugehörige Pläne:	
Anlage: 9.2.9D	Station Bf Hauptbahnhof - Längsschnitt A-A
~~Anlage: 9.2.12D~~	~~Station Bf Hauptbahnhof - Regelquerschnitte Zugangsstollen- entfällt-~~
Anlage: 9.2.14D	Station Bf Hauptbahnhof - Regelquerschnitte Bahnsteig

NUR ZUR INFORMATION

München, den

gez.

Landeshauptstadt München

Unterlage zur Integrierten Gesamtlösung
5. Planänderung 2. SBSS/VHM NEG/VHM U9

Nr.	Änderung / Ergänzung	Datum	Name / Stelle	Planstatus / Prüfkurzfaktoren
e				
d				
c				
b				

Verwendung und Planwerk

Planfeststellung PFA 1
Hp Hauptbahnhof Bahnhofplatz, Querschnitte D-D / E-E
Bau-km 105,4+24 - 105,6+34

Bauher / Auftraggeber: DB NETZE AG, Regionalbereich Süd, Richelstraße 3, 80634 München, Tel. 089 / 1308-0
Bauher / Auftraggeber: DB Station & Service AG, Bahnhofsmanagement München, Bayerstr. 10a, 80335 München, Tel. 089 / 1308-0
Bauher / Auftraggeber: DB Energie GmbH, Energieversorgung Süd, Richelstraße 3, 80634 München, Tel. 089 / 1308-0

Planersteller: atelier 4d, BPR Dr.Schaperclaus Consult, RLP CONSULTING ENGINEERS, VÖSSING, SWECO, ISP Ingenieure

Auftrag-Nr.:

	Datum	Name
bearb.	29.09.2020	Ku
gez.	29.09.2020	TA / Sohr / MAY
gepr.	29.09.2020	Mi.

Projektverantwortung: DB NETZE AG, Regionalbereich Süd, Großprojekt 2. S-Bahn-Stammstrecke München, Arnulfstr. 37, 80335 München, Tel. 089 / 1308-0
Datum: Unterschrift:

Planzeichen / - Nr. / Codierungen / AZ

Maßstab: 1:250
Format: 1,11 m²

Bauvorhaben: **2. S-Bahn-Stammstrecke München**

Höhensystem

Koordinatensystem

ggf. weitere Projektdaten zum Bauvorhaben

Barcode / Ident - Code

Bauwerksnummer			Brückennummer
Strecke	Kilometer	Kennzeichen	

Belastungsannahmen

Werkstoffe

Dateiname: 2_SBSS_Stammstrecke_NEG_U9_PFA1_Anl_9.2.11D_SCHNITT_D-D_E-E.dwg