# QUERSCHNITT BAU-KM 103,6+59 (WESTLICHE FAHRBAHN DER DONNERSBERGER BRÜCKE)

M = 1:200

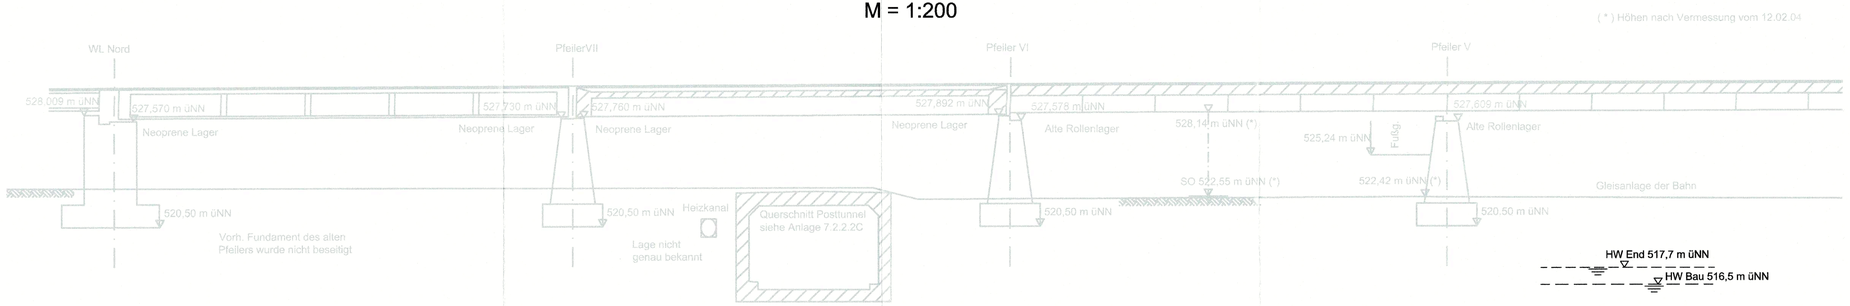


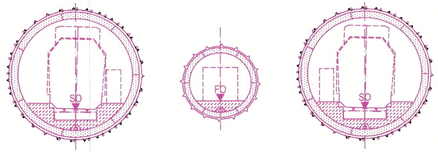

MLEU - ML
~~MOP S - ML~~
SO = 501,66m üNN
u = 45 mm

FO = 502,27 m üNN

ML - MLEU
~~ML - MOP S~~
SO = 501,72 m üNN
u = 35 mm

Angaben zur Donnersberger Brücke
aus Plan Baulos II und IVa/ Bestandsplan 40/21-06 von Planungsbüro Obermeyer
Die Lage der Pfeiler V-VI-VII-WL.Nord wurden auf der Grundlage der Vermessung der DB Projektbau Ingenieurvermessung vom April 2004 dargestellt.

Anlage: 7.2.2.3 B

## zugehörige Pläne

| | |
|---|---|
| Anlage: 4.5 D | Lageplan Bau-km 103,0+21 - 103,7+19 |

Legende:

- Bestand (einschließlich DB Kataster)
- Planfestgestellte Planung einschließlich abgeschlossene Planänderungen
- Planungen aus laufenden Planänderungsverfahren
- 6.Planänderung
- Planfeststellungsgrenze
- Bemessungswasserstand End
- Bemessungswasserstand Bau
- Schichtgrenzenverlauf Quartär / Tertiär

Planfestgestellt am 22.12.2023
gem. § 18 AEG, § 76 Abs. 3 VwVfG
Az. 651pä/005-2019#029
Eisenbahn-Bundesamt,
Außenstelle München
Im Auftrag
Terner

## Unterlage zur 6. Planänderung

| Nr. | Änderung / Ergänzung | Datum | Name / Stelle | Planstatus / Prüfvermerk |
|---|---|---|---|---|
| | | | | |
| | | | | |
| | | | | |
| | | | | |

Verwendung und Planwerk

**Planfeststellung PFA 1**
**Querschnitt Donnersberger Brücke**
**Bau-km 103,6+59**

Bauherr / Auftraggeber
DB NETZE
DB Netz AG, Regionalbereich Süd
Richelstraße 3, 80634 München
Tel. 089 / 1308-0

Bauherr / Auftraggeber
DB NETZE
DB Station & Service AG
Bahnhofsmanagement München
Bayerstr. 10a, 80335 München, Tel. 089 / 1308-0

Bauherr / Auftraggeber
DB NETZE
DB Energie GmbH
Energieversorgung Süd, Richelstraße 3
80634 München, Tel. 089 / 1308-0

Planersteller:
atelier Ad Architekten, BPR De Schäpertöns Consult, 23.06.2021, ILF Consulting Engineers, VÖSSING, SWECO, SSF Ingenieure

Auftrags-Nr.:

| | Datum | Name |
|---|---|---|
| bearb. | 11.06.2021 | Platzer |
| gez. | 11.06.2021 | Stöckl |
| gepr. | 11.06.2021 | Braun |

Vorhabenträger
DB NETZE
DB Netz AG
Großprojekt 2. S-Bahn-Stammstrecke München
Arnulfstr. 27, 80335 München, Tel. 089 / 1308-0
Datum: Unterschrift: Martin Wiese (Digital unterschrieben von Martin Wiese, Datum: 2021.06.30 19:11:28 +02'00')

Planzeichen / - Nr. / Codierungen / AZ
**G1O_ILFxx_7.2.2.3**

| | |
|---|---|
| Maßstab: 1:200 | Bauvorhaben: **2. S-Bahn-Stammstrecke München** |
| Format: 0,25 m² | |

Höhensystem: DHHN 12
Koordinatensystem: DHDN

ggf. weitere Projektdaten zum Bauvorhaben

Barcode / Ident - Code

| Bauwerksnummer | | | Brückennummer |
|---|---|---|---|
| Strecke | Kilometer | Kennzahl | |
| | | | |

Belastungsannahmen

Werkstoffe